Annexe 1 Schema de principe plan de récolement

Envoyé en préfecture le 14/04/2022
Reçu en préfecture le 14/04/2022
Affiché le 15/04/2022
ID : 081-248100737-20220412-DEL2022_068-DE

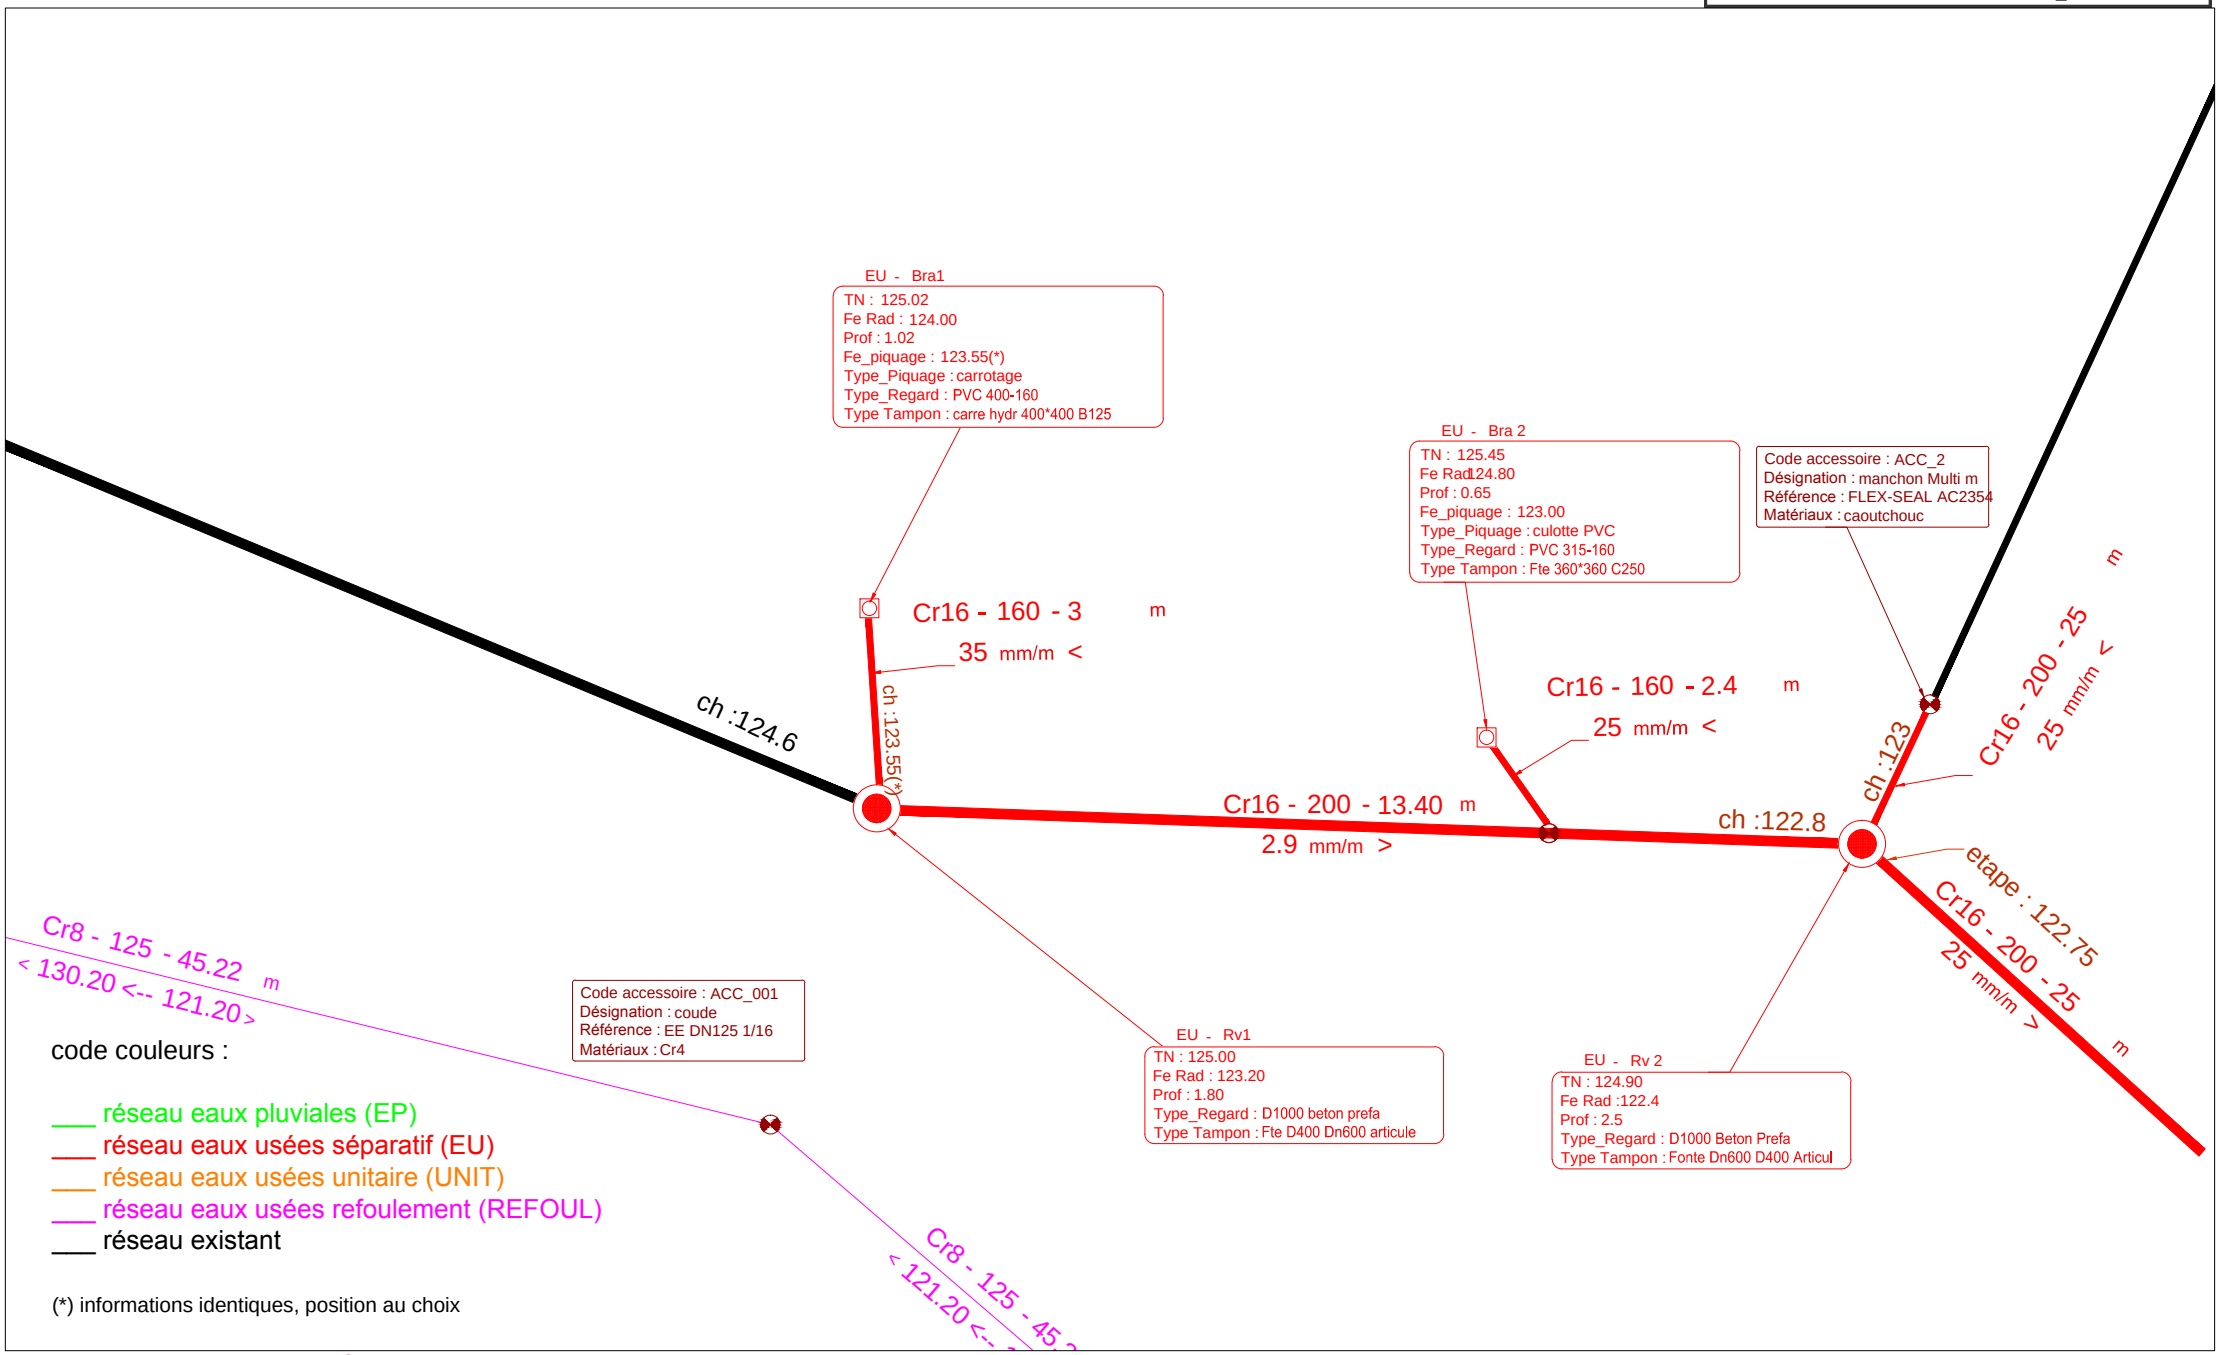

Récolement à rattacher au NGF
Systeme de projection : RGF93 CC44 et Lambert III